ZMĚNA Č. 4 ÚZEMNÍHO PLÁNU NEHVIZDY

Upravený návrh Změny ÚP pro opakované veřejné projednání

M.: 1:5000

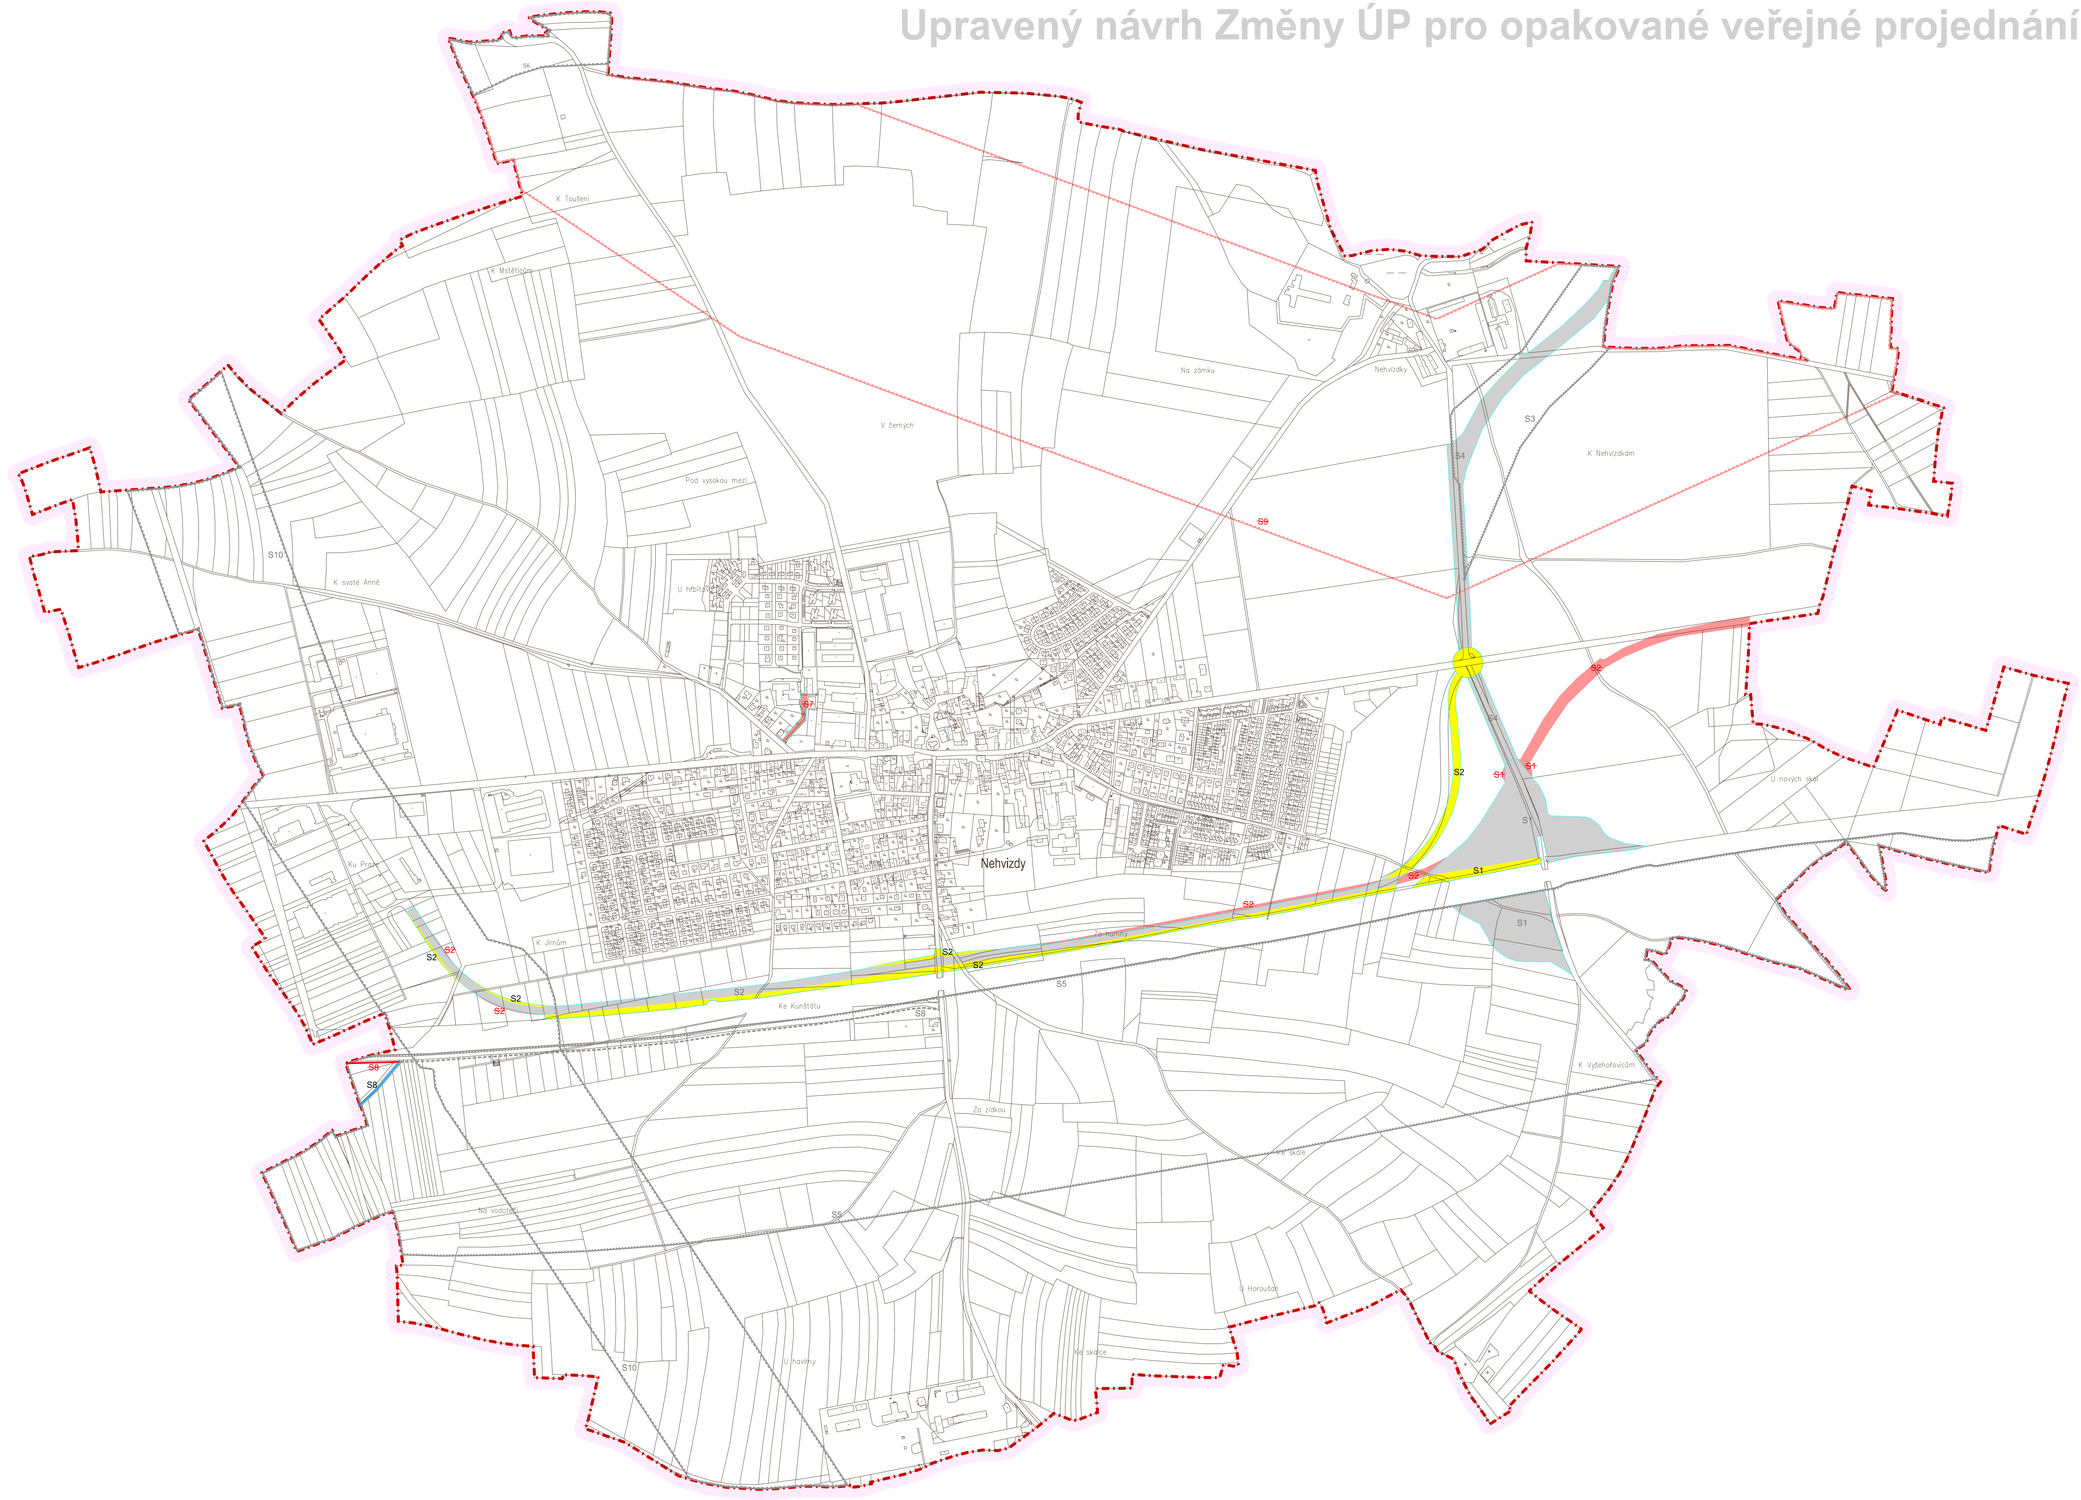

Hranice

- hranice řešeného území
- katastrální hranice

Veřejně prospěšné stavby

Vyvlastnění — odejmutí práv

Dopravní infrastruktura

stávající	doplněné	rušené	
S1,S2,S4	S1,S2	~~S1,S2~~	plocha pro výstavbu silnice (DS 1, DS 2, DS 4)
S3			koridor pro výstavbu silnice (DS 3)
S5,S6			koridor pro výstavbu železnice (DD 1, DD 2)
		~~S7~~	přestavba komunikace (VP 5)
S8	S8	~~S8~~	výstavba cyklistické stezky

Vyvlastnění — omezení práv

Technická infrastruktura - liniová vedení

		~~S9~~	koridor pro vedení VVN 400kV
S10			koridor pro ropovod Družba (přípolož)

0 200 400 600 800 1000 metrů

A6. Výkres veřejně prospěšných staveb, opatření a asanací

KADLEC K.K. NUSLE, spol. s r.o.

Chabenská 3, 182 00 Praha 8 Tel.,fax : 284 680 740, 284 680 750 e-mail: posta@kadleckk.cz www.kadleckk.cz

Projektant: Ing. arch. Daniela Binderová	Odborný projektant:	Operátor: Štěpán Klumpar	
Pořizovatel: úřad Městyse Nehvizdy, smluvně zastoupený Bc. Jaromírem Trtíkem	Schvalovací orgán: zastupitelstvo Městyse Nehvizdy	Číslo smlouvy: 478/17	
Akce: Změna č. 4 Územního plánu Nehvizdy Upravený návrh Změny ÚP pro opakované veřejné projednání		Datum: 10. 2019	Výkres č.: A6
Název výkresu: Výkres veřejně prospěšných staveb, opatření a asanací		Měřítko: 1 : 5000	Kopie č.: